


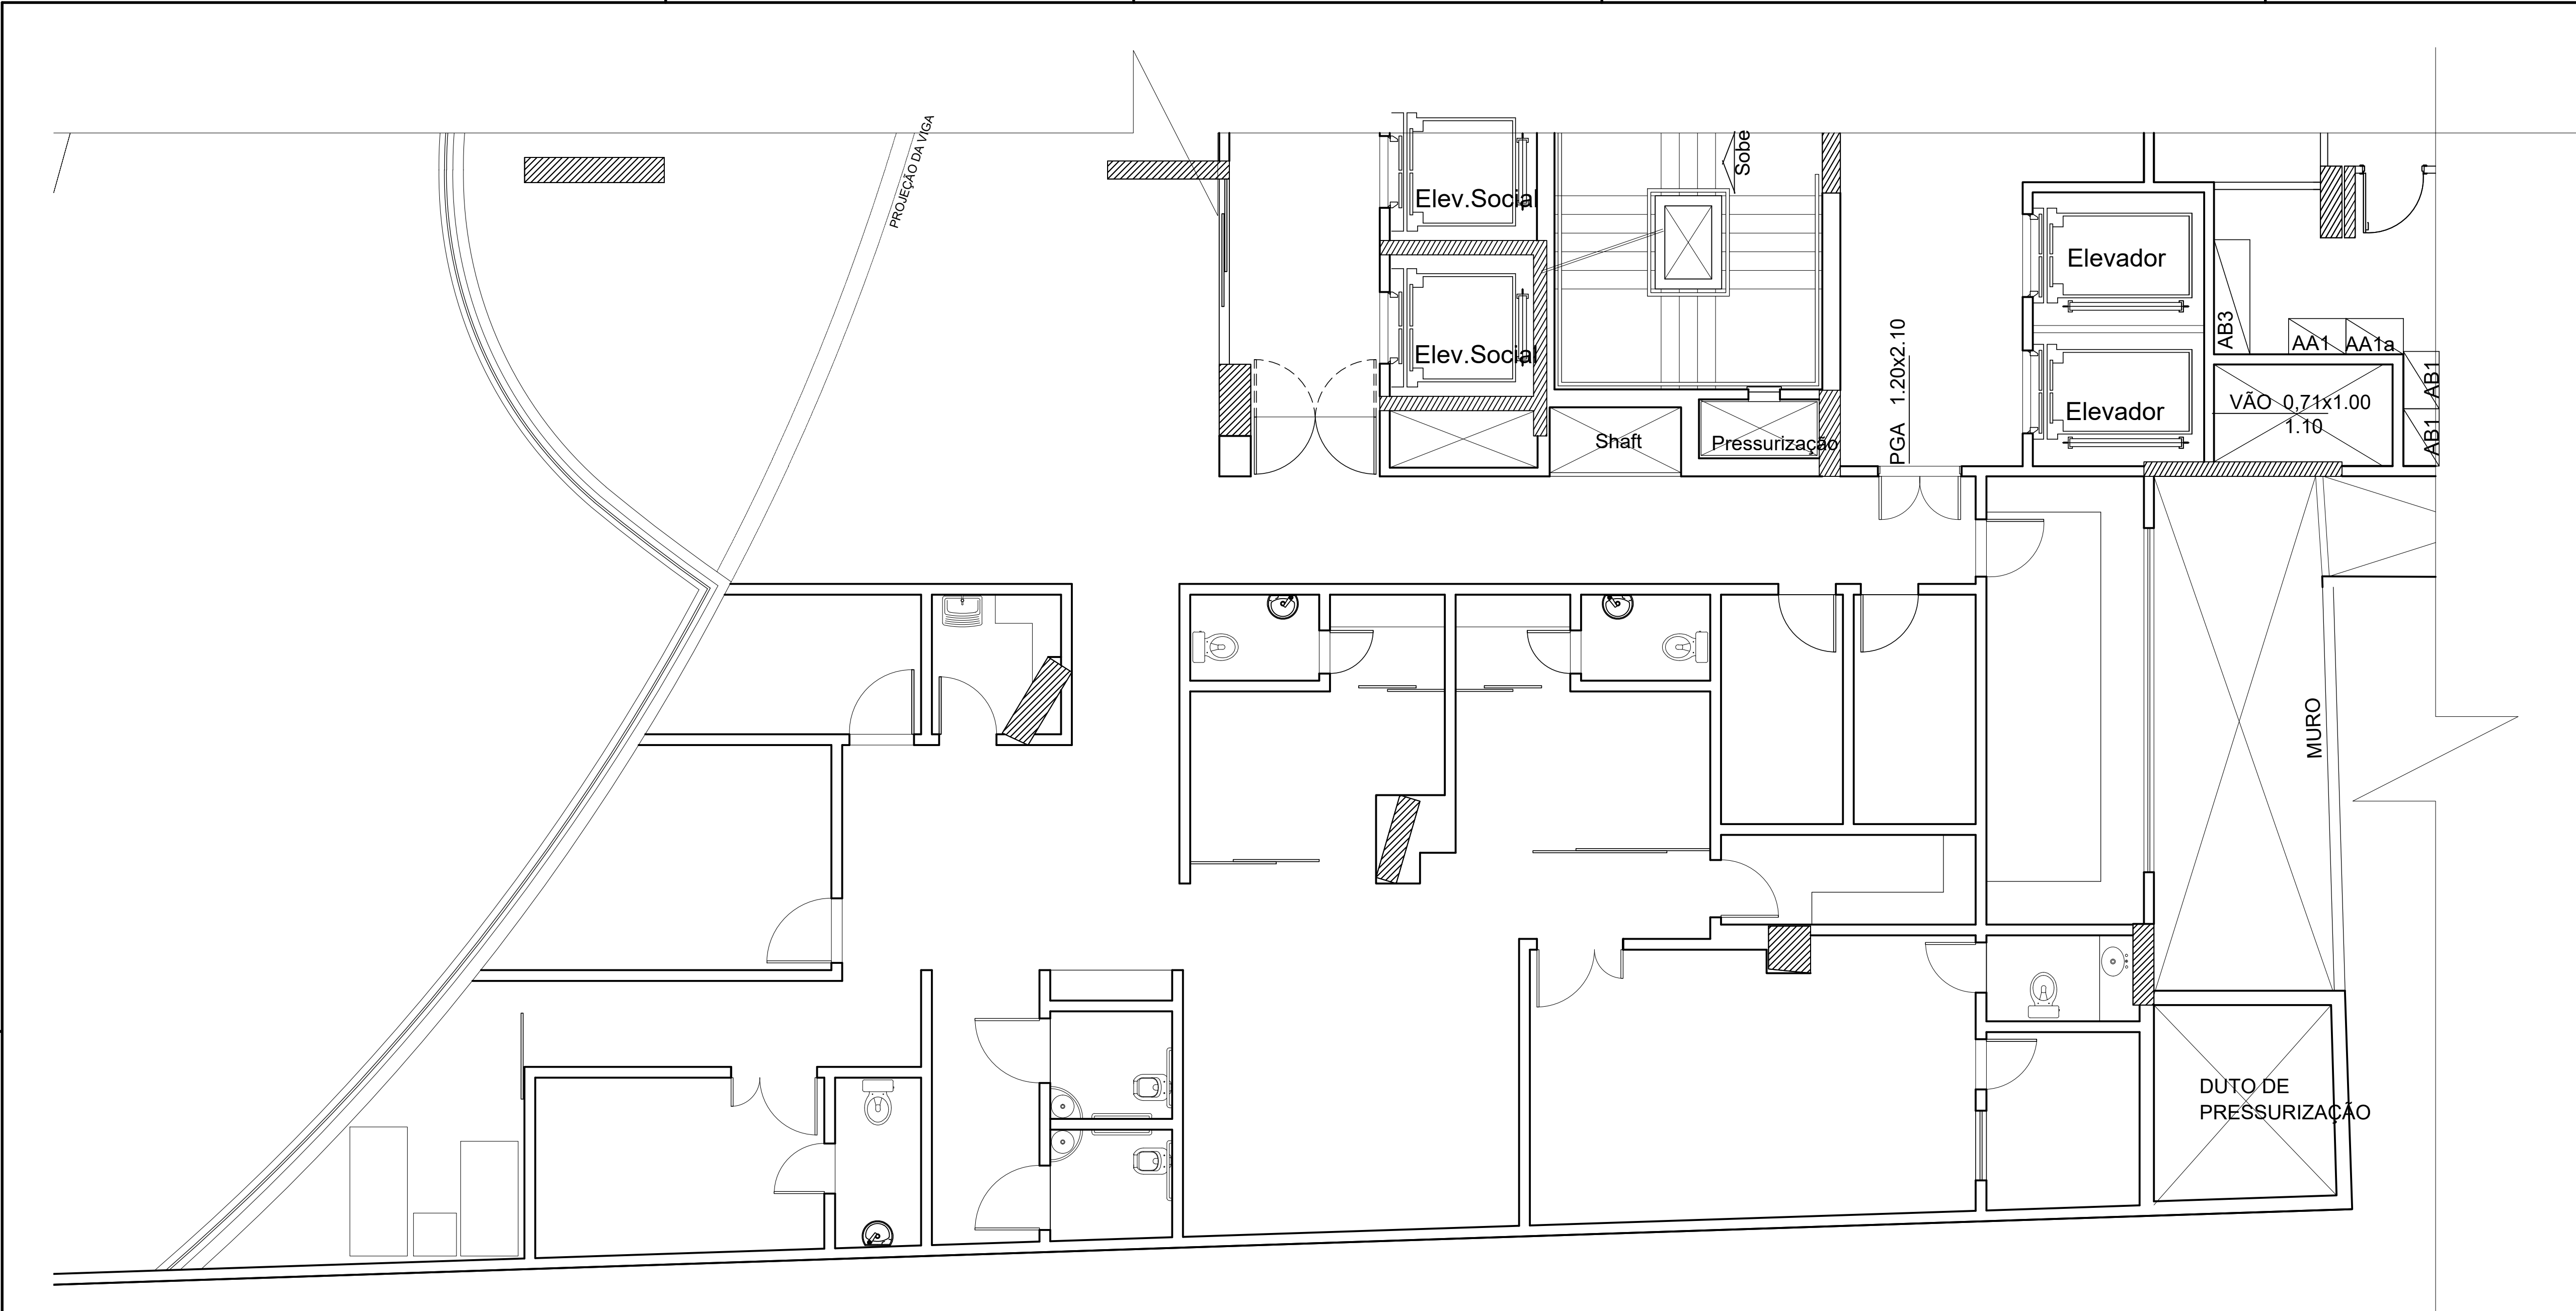

AS BUILT – 2º PAV. MPF; ED. EVOLUTION
escala.....1:50

MPF

Ministério Público Federal

PGR

PROCURADORIA GERAL DA REPÚBLICA

ENGENHARIA E ARQUITETURA

AUTOR DO PROJETO:

SUZY ÉVA PAES PINHEIRO CAU/PA: A136667-0

PINHEIRO ENGENHARIA E ARQUITETURA	OBRA: PROJETO ARQUITETÔNICO, MPF/PA SETOR: ASSINF, ASSESSORIA DE INFRA ESTRUTURA	ATIVIDADE: PROJETO ARQUITETÔNICO	ETAPA: EXECUTIVO
	ENDEREÇO: EDIFÍCIO EVOLUTION, BELÉM-PA	RESP. PELO PROJETO: SUZY PINHEIRO	PROJETO SUZY PINHEIRO

CONTEÚDO AS BUILT SEGUNDO PAVIMENTO	ESCALA: INDICADA	ÁREA TOTAL CONST. 212,00m²	Prancha 01/08
	DATA: SET. 2019	VERSÃO E DATA: V1 SET./2019	

Formato A1 841x594mm